





# PLAN LOCAL D'URBANISME

## PIECE N°5.5 PLAN DU RESEAU EAUX PLUVIALES (EP)

ECHELLE : 1 / 6 500 au format A0


ARRET DU PROJET  
PLU arrêté par DCM du ...  
PLU approuvé par DCM du ...

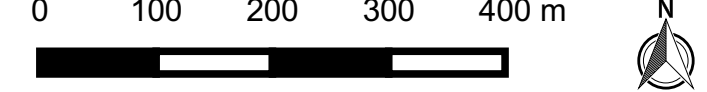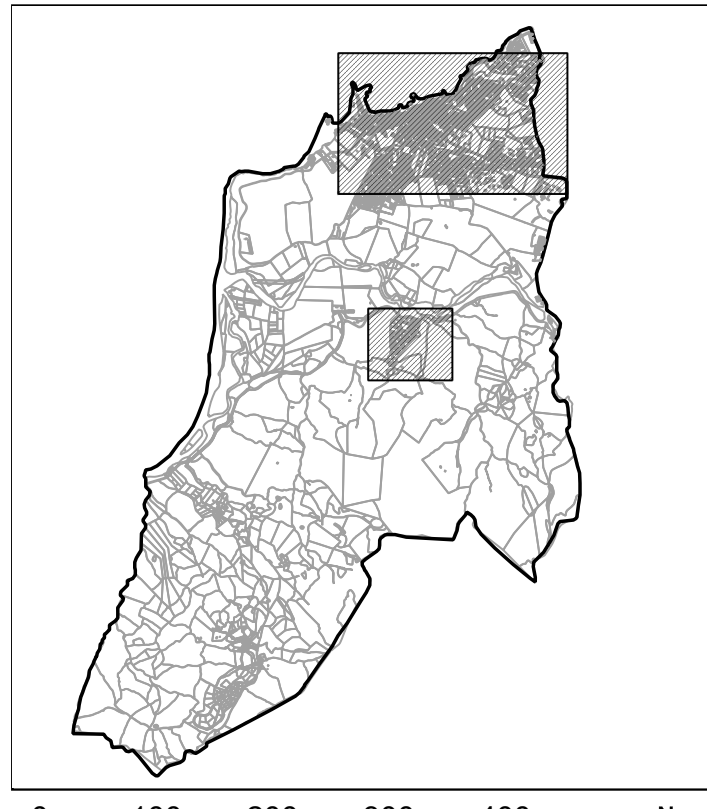


Cabinet Luyton  
Le Concorde  
280 Avenue Maréchal Foch  
83000 Toulon  
Tél : 04.94.89.06.48 / Fax : 04.94.89.97.44  
Source : CEREG 2017

- Légende**
- Eaux pluviales
- Regard EP
  - Regard EP recolement
  - Réseau EP
  - Réseau EP recolement

Zoom 1

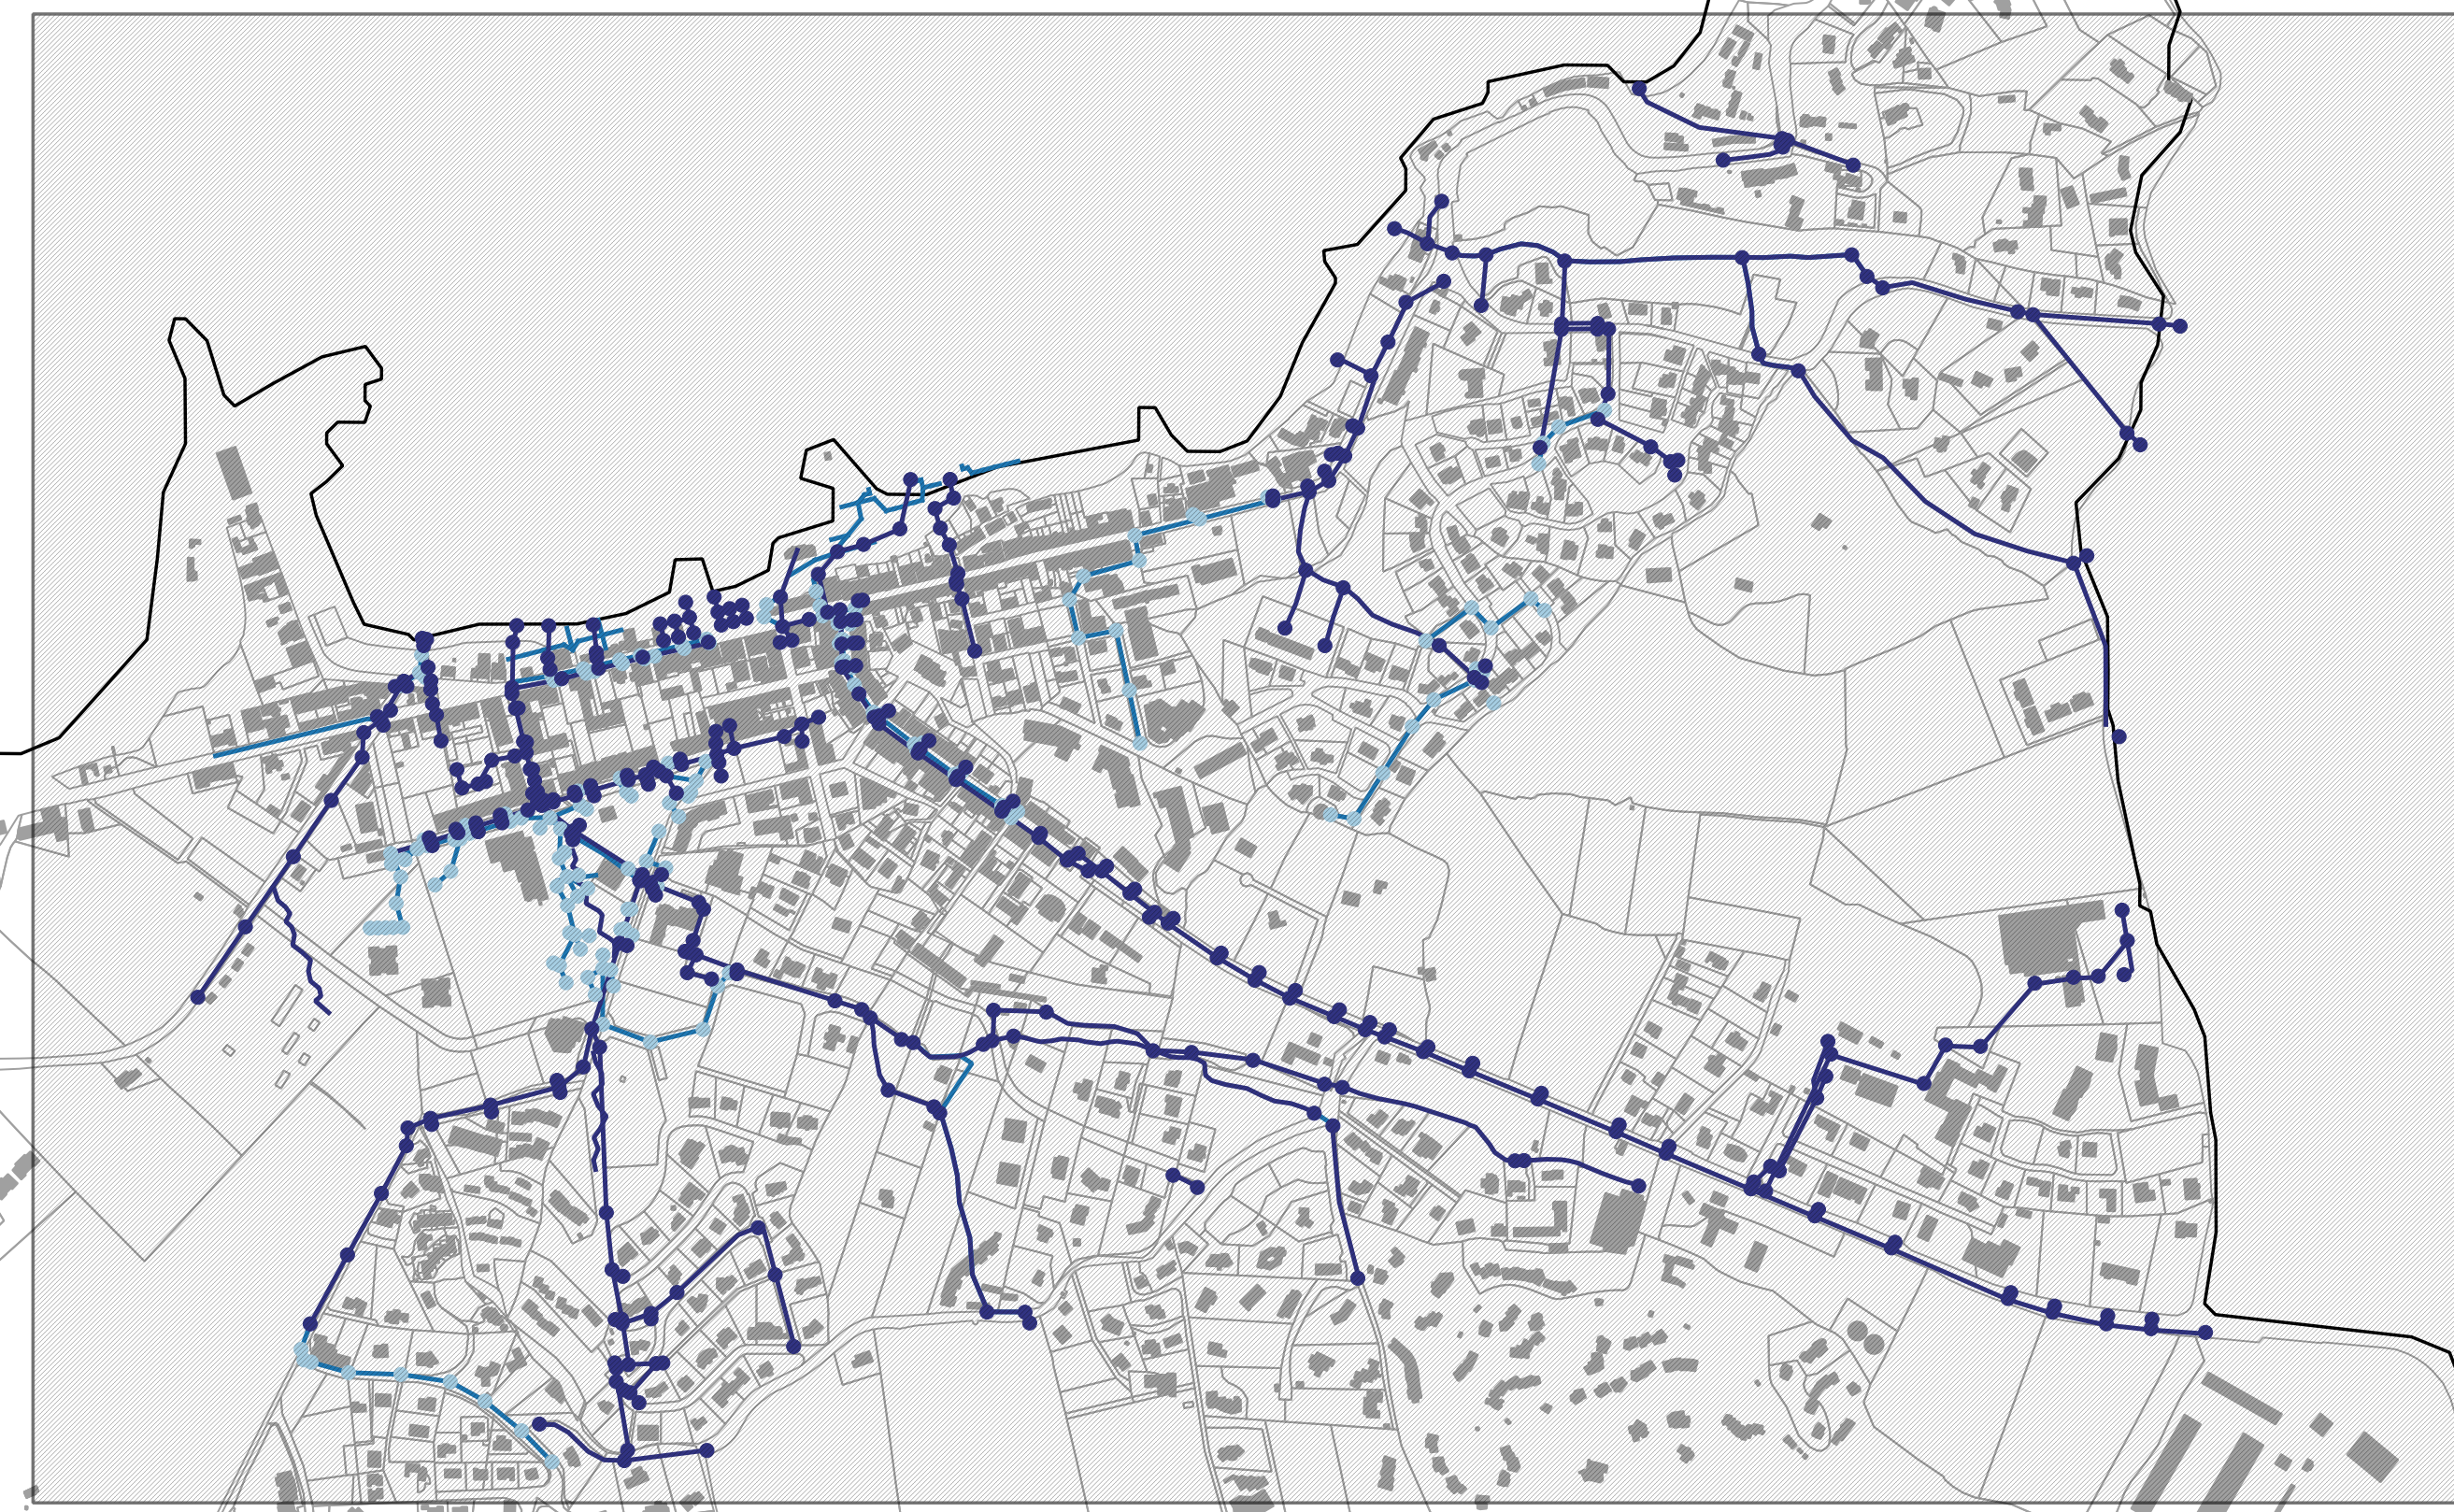

Zoom 2 - ZAE Travalettu

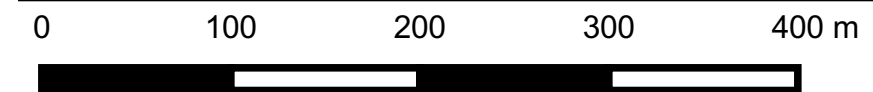

Zoom 2



Zoom 1 - Centre-ville

